
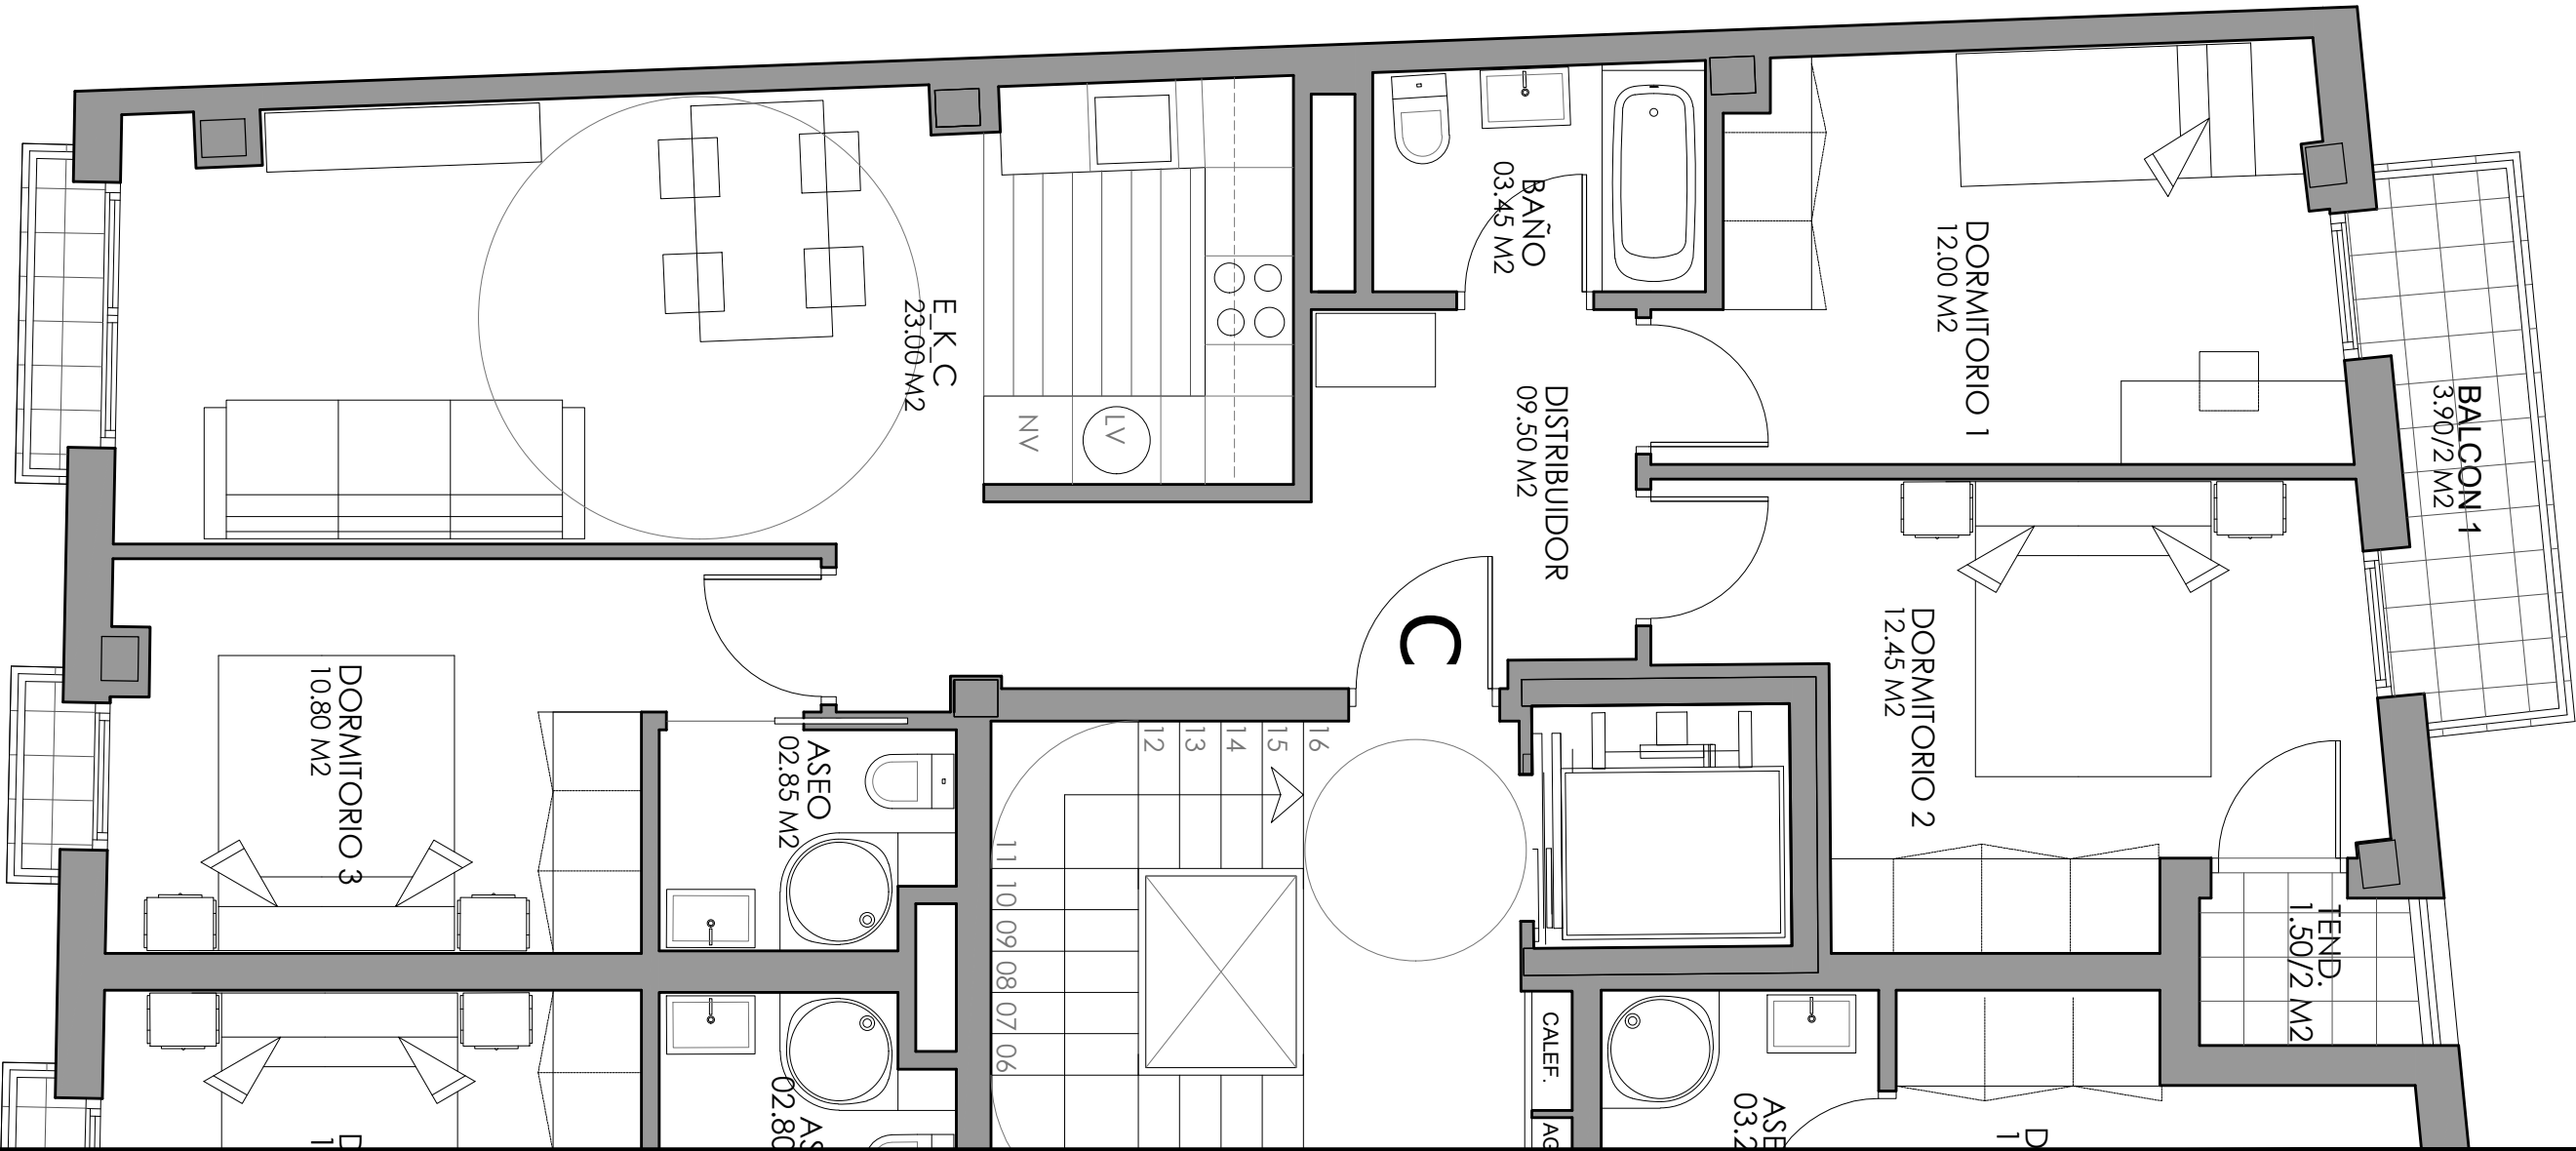


VIVIENDA C	
Hall_Entrada	09,50 m2
Estar_Cocina_Comedor	23,00 m2
Dormitorio 1	12,00 m2
Dormitorio 2	12,45 m2
Dormitorio 3	10,80 m2
Baño	03,45 m2
Aseo	02,85 m2
Tendedero	01,50/2 m2
Balcón 1	03,90/2 m2
Balcón (Bustinz.)	01,60/2 m2
TOTAL VIVIENDA C	77,55 m2

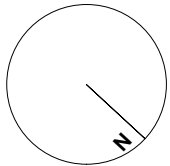

NEREA SUDUPE URIA

Arquitecto
Colegiado 2.508

PROIEKTOA / PROYECTO:

PLANOS AS BUILT
12 VIVIENDAS, LOCAL Y ANEJOS
BUSTINZURIKO ERREBALA 2_4

SUSTATZAILEA / PROMOTOR:

AZPEITIA BERRITZEN, S.A.
COPROPIETARIOS ARRABAL BUSTINZURI 2

KOKAPENA / EMPLAZAMIENTO:

BUSTINZURIKO ERREBALA 2_4
Azpeitia (Gipuzkoa)

DATA / FECHA:

SEPTIEMBRE 2023

ESKALA / ESCALA:

1/50

PLANOA / PLANO:

PLANTAS DISTRIBUCION
PLANTA 2_VIVIENDA C

REV.: 00

02.3